


CZERNINGASSE

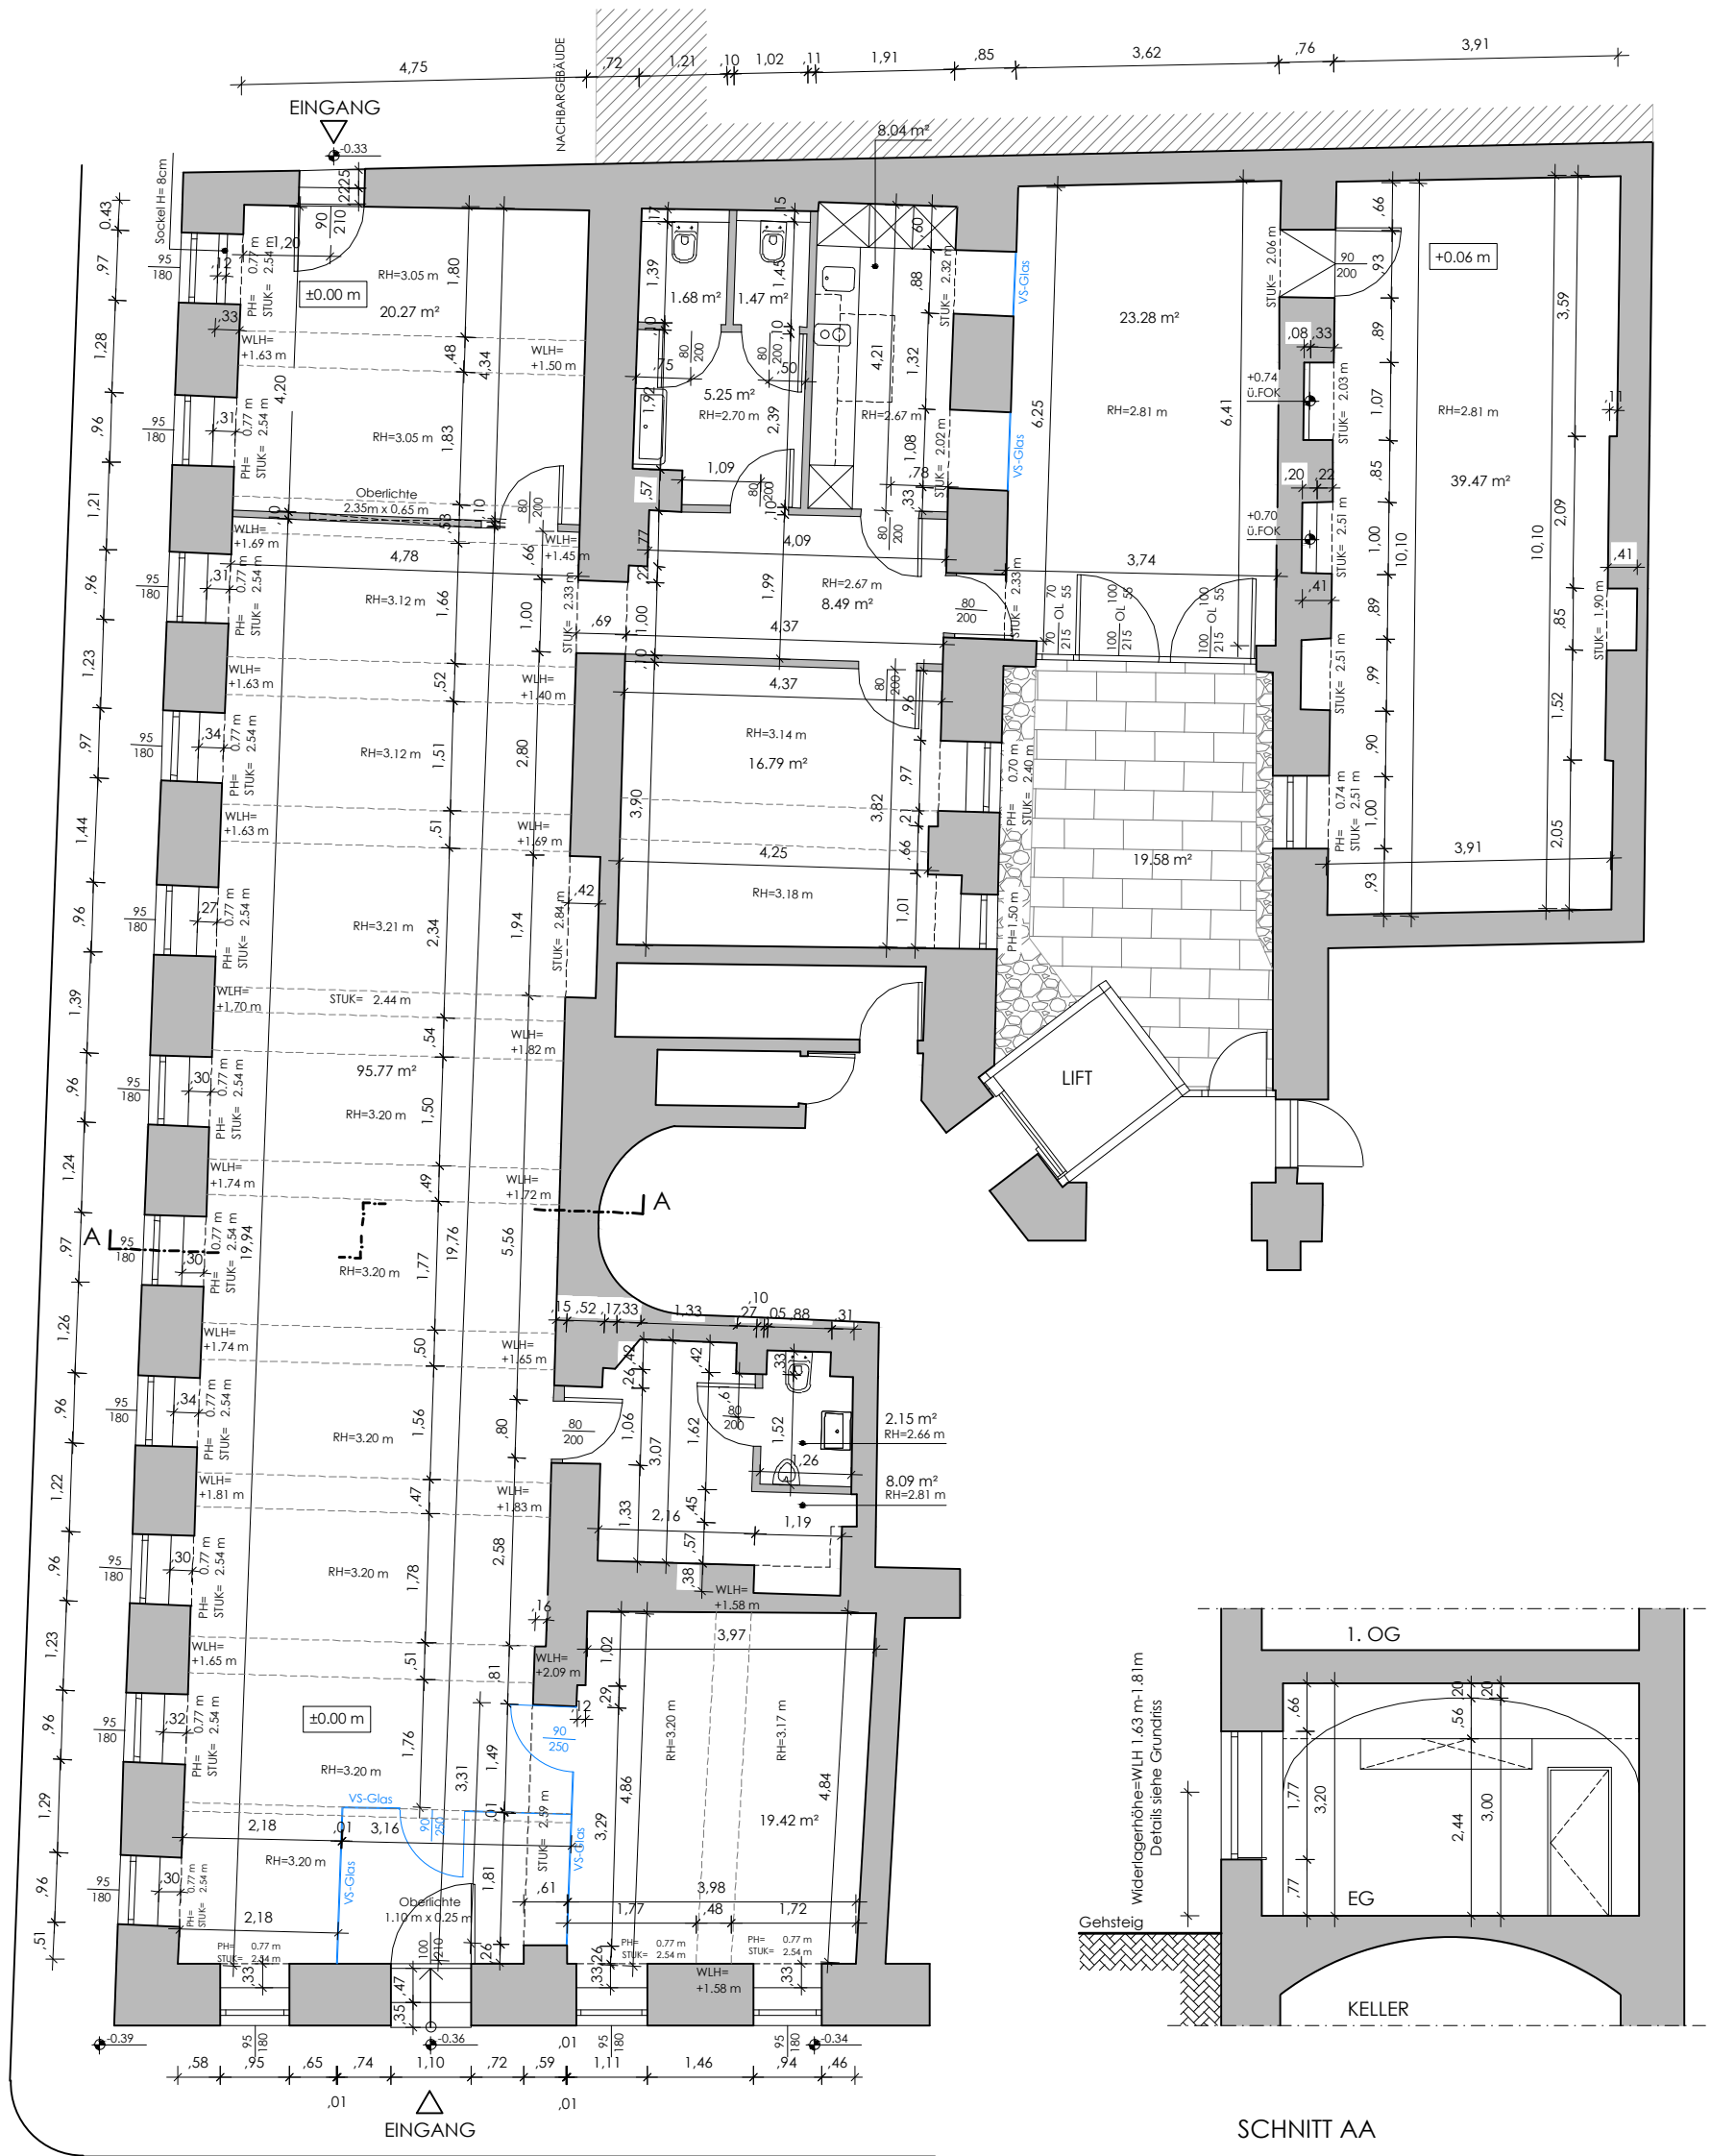

TOP 1+2
NfL: 250.17 m²
Hof: 19.58 m²

MAYERGASSE

LEGENDE

RH- Raumhöhe
STUK- Sturzunterkante
PH- Parapeth Höhe
WLH- Gewölbe Widerlager Höhe

Firma : **fenu**
Datum : 31.03.2015
Plan-Nr. : 31.03.2015_BS

Projekt :
02. Mayergasse 14
Top 1+2 (Büro) EG
Bestandsplan

Masstab :
M 1 : 100
Masstab :
A3